

LOKALISERINGSKARTA

Fastighet: Gestads-Berg 1:102

Upprättad på: Kart- och Geodata

Utfärdad av: Maria Robertsson

Datum: 2018-12-18

Koordinatsystem:

Plan: SWEREF99 12:00

Höjd: RH2000

Skala: 1:500/A3

Beskrivning

Kartan får ej ändras förutom att lägga till tilläinkt byggnad/ utbyggnad som ska vara mättsatt både i storlek och till gräns.

Traktgränslinje

Fastighetsgränslinje

Ägoslagsgrens

Väggkant

Servitut

GA:7
Gemensamhetsanläggning

Berg i dagen

Skog



Övr byggnad/Skärmtak



Husliv/ Takutsprång

+0,00

Ny plushöjd

+0,00



Bef. plushöjd

FG

Färdigt golv

U:\Topocad\kylsvouter\V\vgplanmnlaga_vansteren.jpg

Kopiering eller vidareutnyttjande får ej ske utan tillstånd från Miljö- och Byggnadsförvaltningen
Telefon 0521-721000

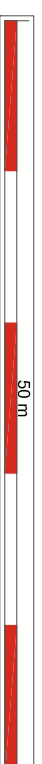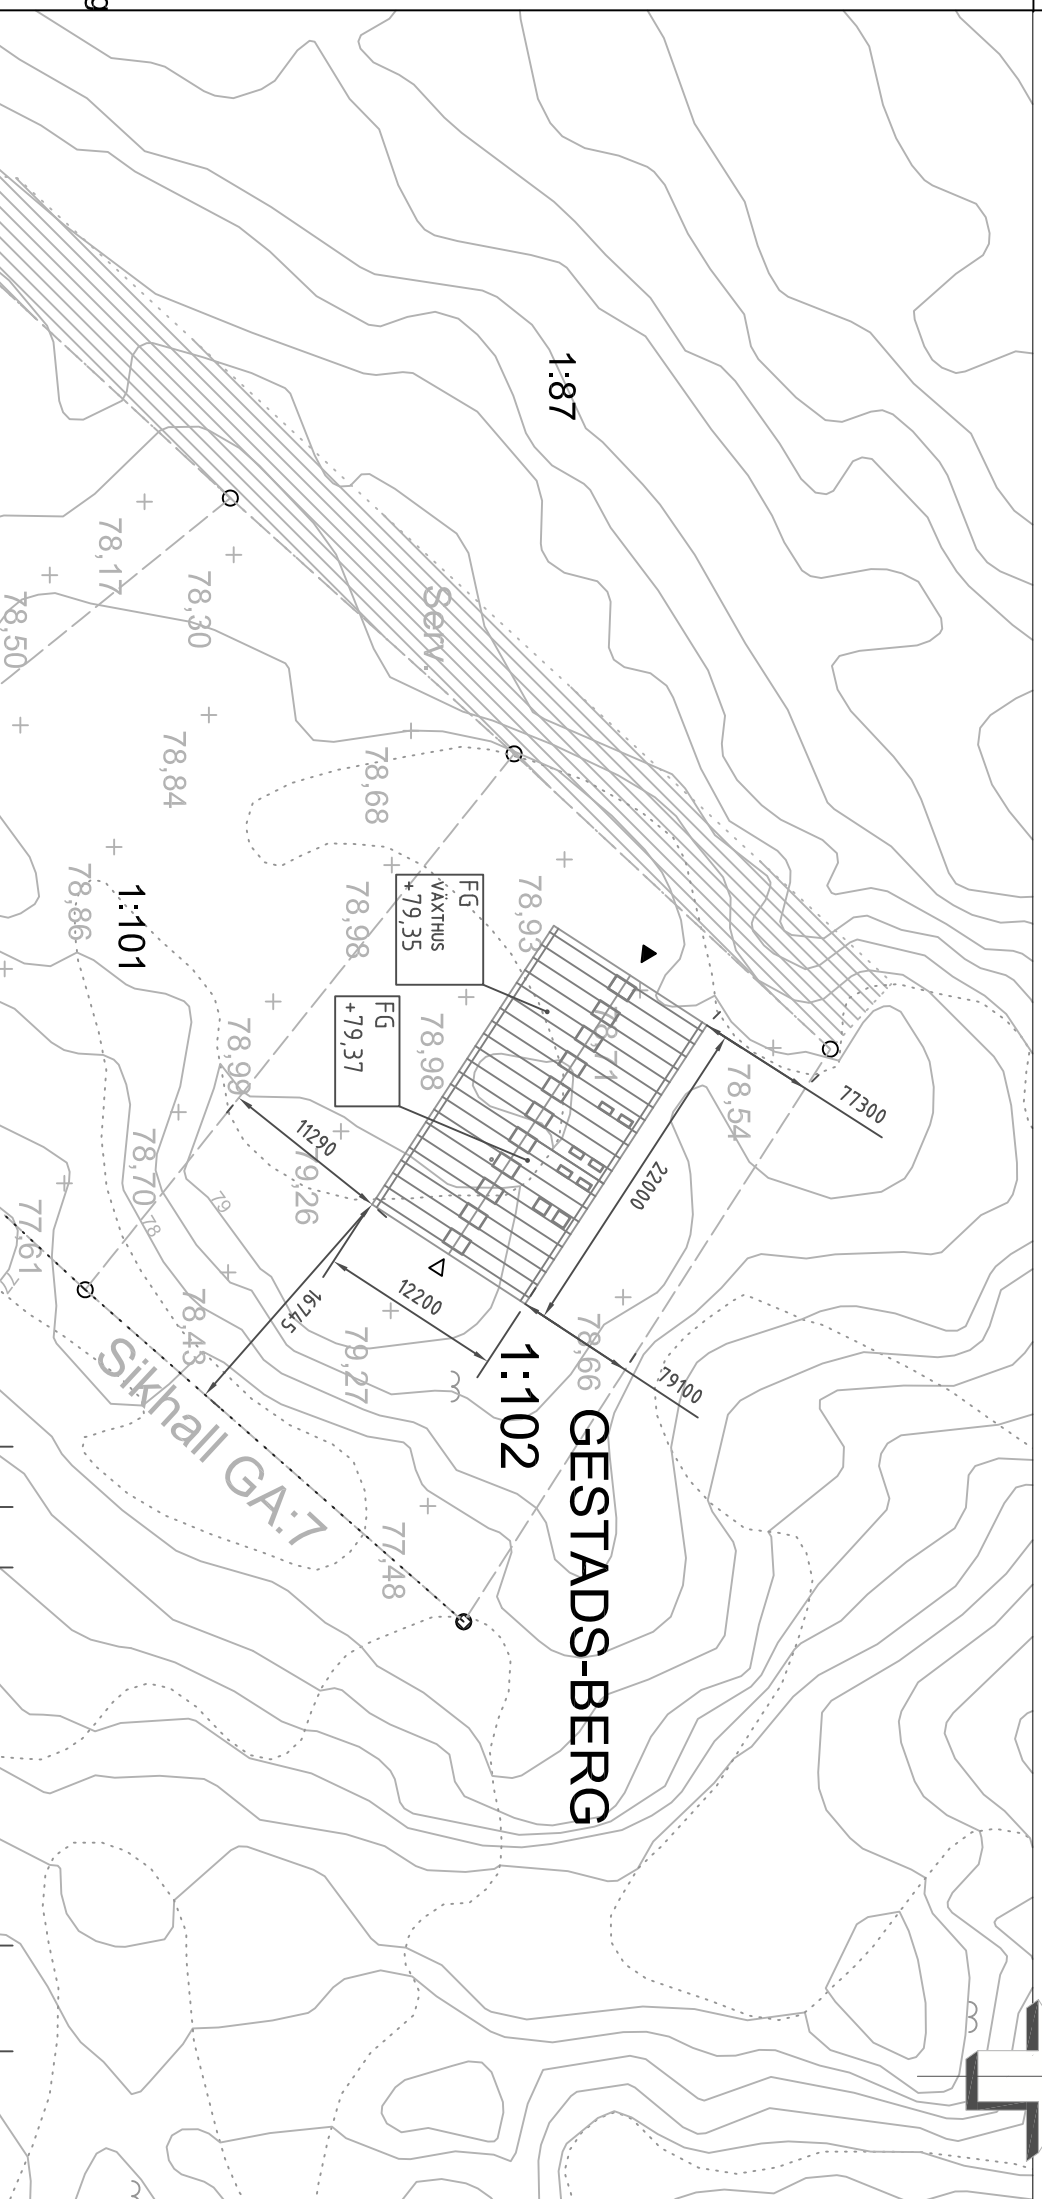

MÅTT ANGES I MM.
PLUSHÖJDER ANGES I METER.

Lokaliseringsskartan är giltig så länge ingen förändring skett på fastigheten efter upprättat datum
Redovisning av rättigheter kan vara ofullständig.

BET	ANT	ÄNDRINGEN AVSER	DATUM	SIGN



www.naturvillan.com
niklas@naturvillan.com

naturvillan

RELATIONSHANDLING

UPPDRAGNR	RITAD/KONSTR AV	DATUM
	N. DAHLSTRÖM	2022-06-03

GESTADS-BERG 1:102
NYBYGGNAD AV BOSTADSHUS
SITUATIONSPLAN

SKALA	NUMMER	BET
1:500 (A3)	A-01	

Detailplanenummer: Utanför detaljplanlagt område
Rättigheter: -