



ALLA MÅTT ANGES I MM.
PLUSHÖJDER ANGES I METER.

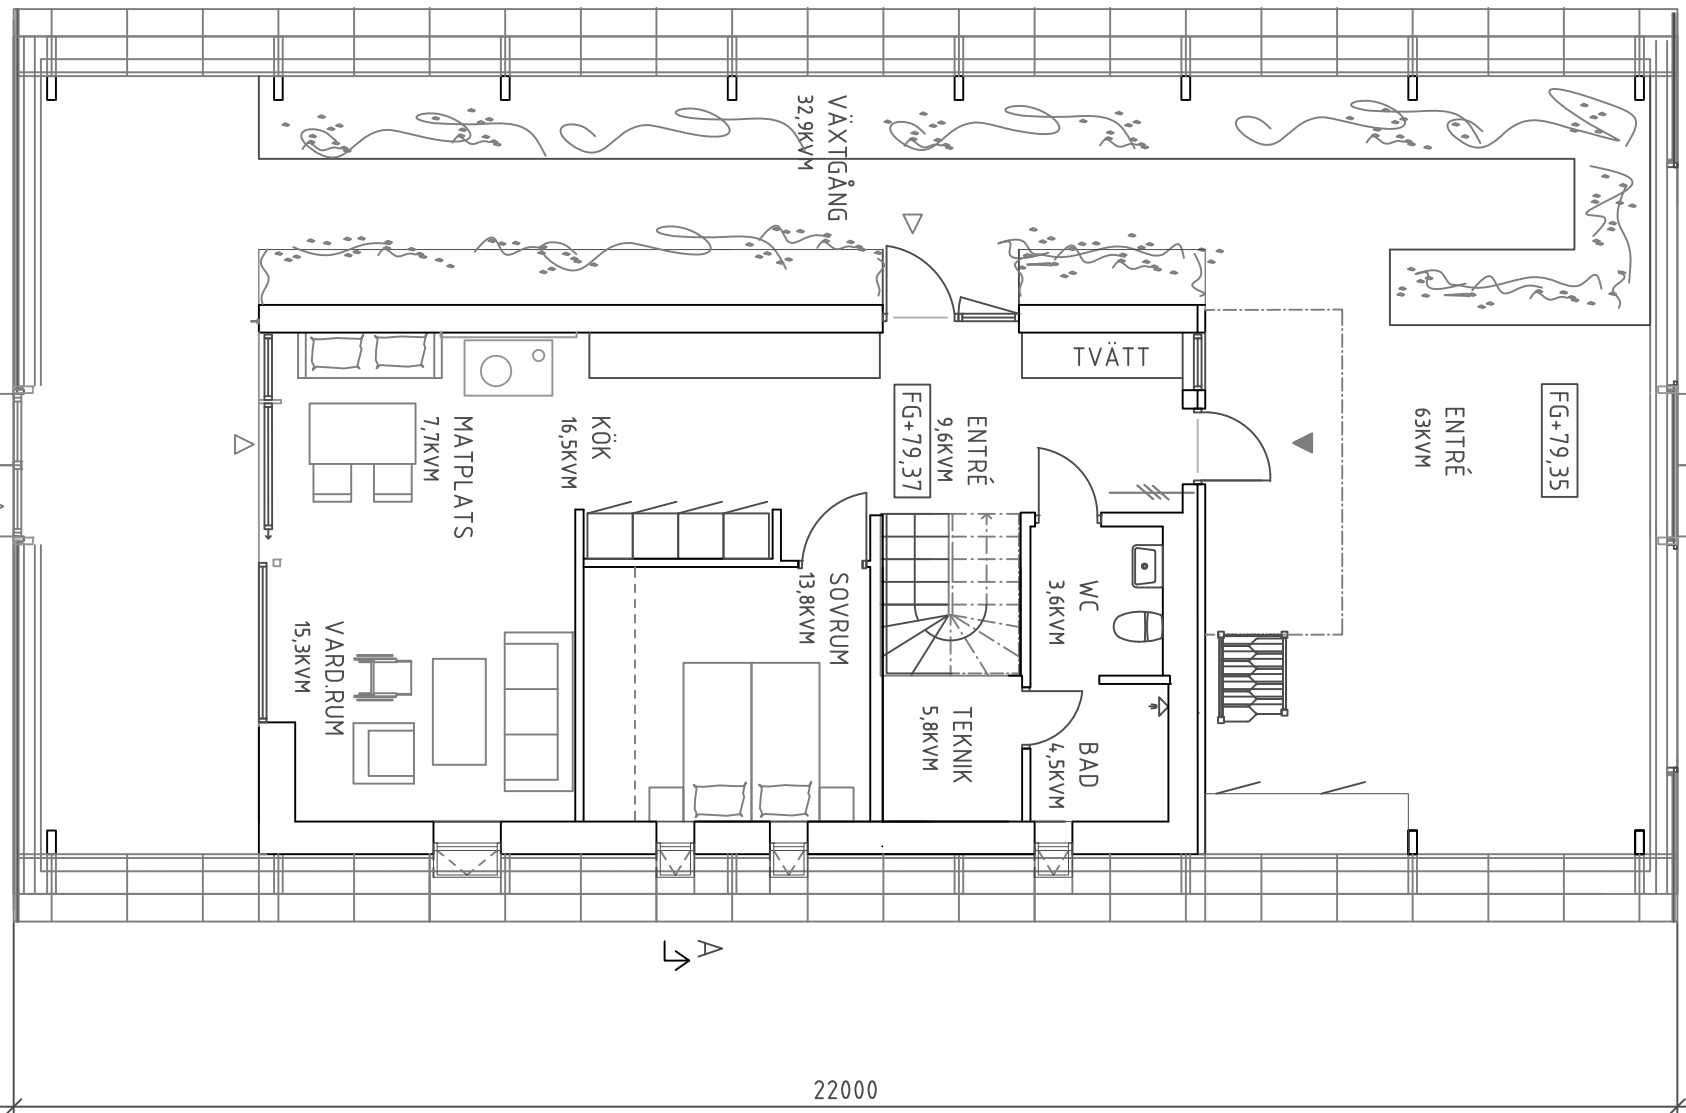

SEKTION A-A

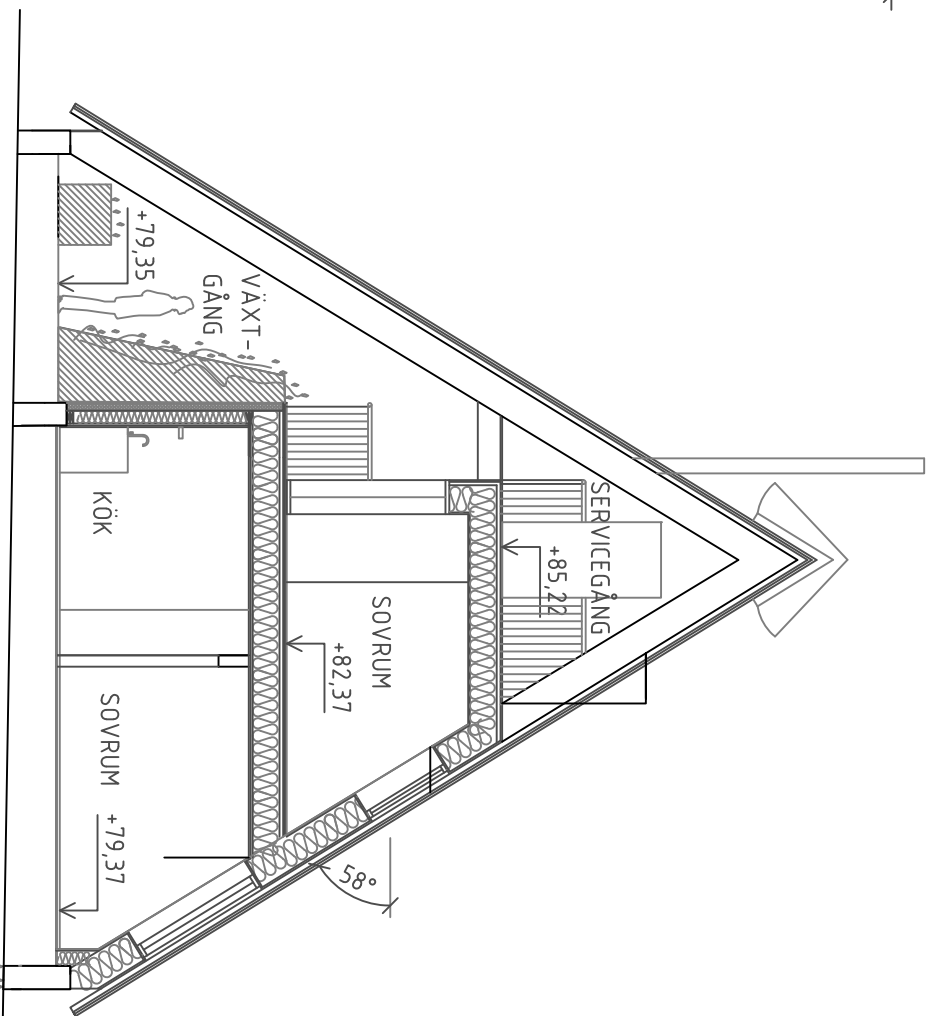

NATURVILLAN INTERNATIONAL AB ÄGER UPPHOVSRÄTTEN TILL
FRAMTAGET UNDERLAG. MOTTAGAREN ÄGER EJ RÄTT ATT ANVÄNDA,
KOPIERA ELLER SPRIDA UNDERLAGET UTAN NATURVILLAN
INTERNATIONAL AB:S SKRIFTLIGA MEDGIVANDE.

BET	ANT	ÄNDRINGEN AVSER	DATUM	SIGN

naturvillan

RELATIONSHANDLING

UPPDRAG NR	RITAD/KONSTR AV	DATUM
	N. DAHLSTRÖM	2022-06-03

GESTADS-BERG 1:102
NYBYGGNAD AV BOSTADSHUS
ENTRÉPLAN OCH SEKTION A-A

SKALA	NUMMER	BET
1:100 (A3)	A-02	

KÄRNHUS 87 KVM BTA, 79,5 KVM BOA
VÅXTHUS 24,9,5 KVM BYA
PLAN 0

LAGER: SB11