



ALLA MÄTT ANGES I MM.  
PLUSHÖJDER ANGES I METER.

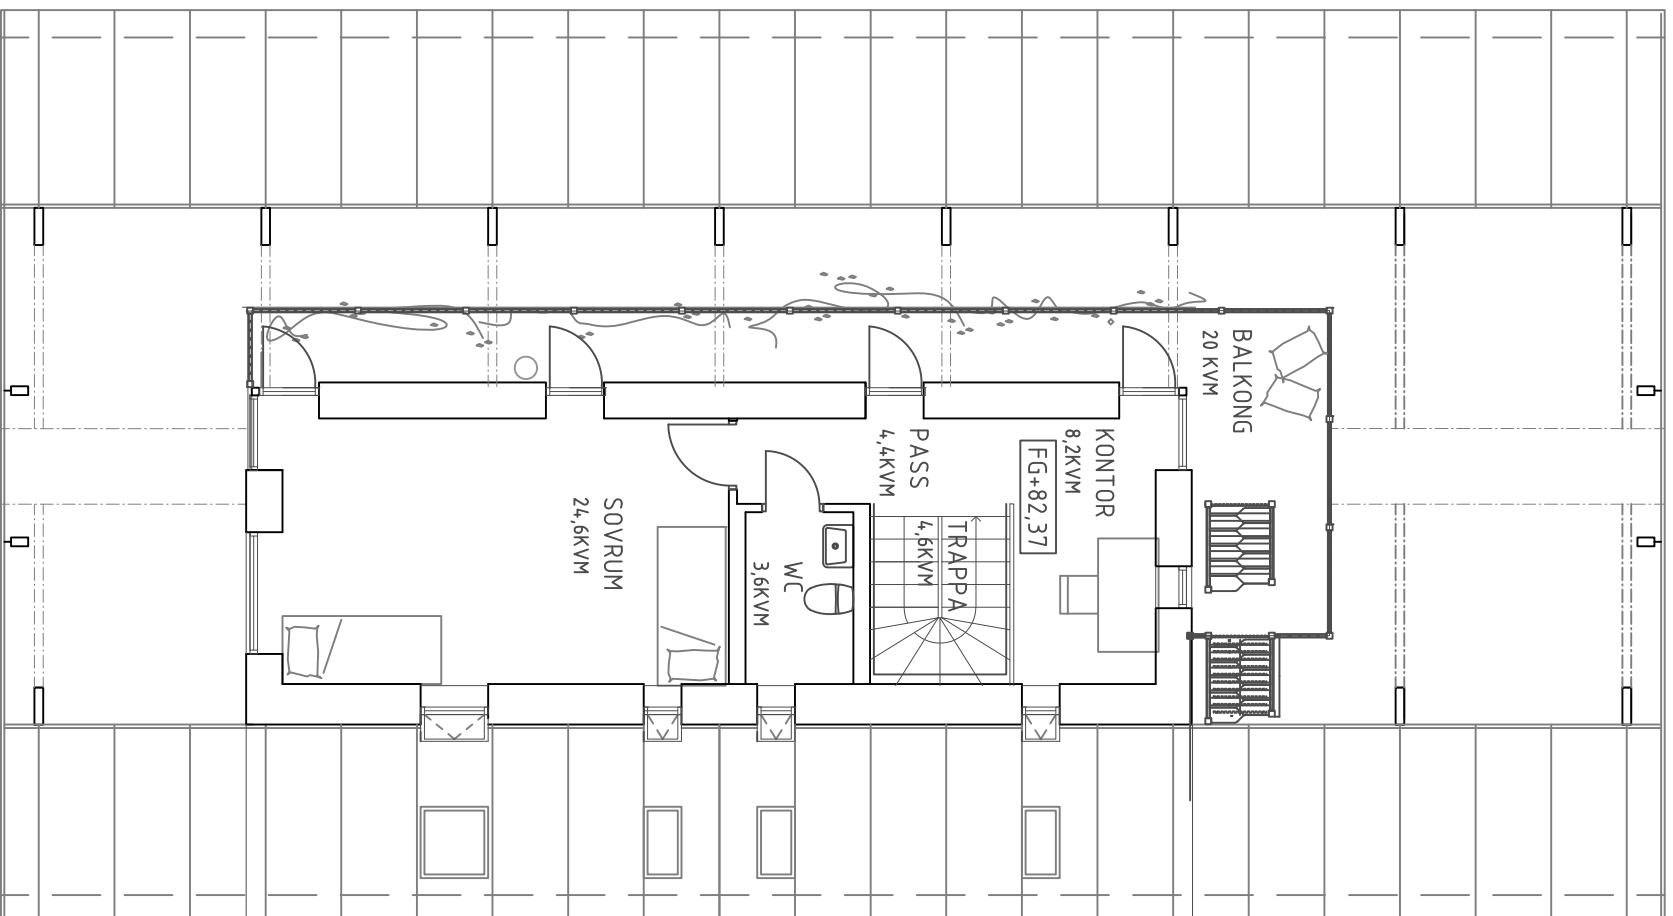


KÄRNHUS 52 KVM BTA, 44,5 KVM BOA  
PLAN 1

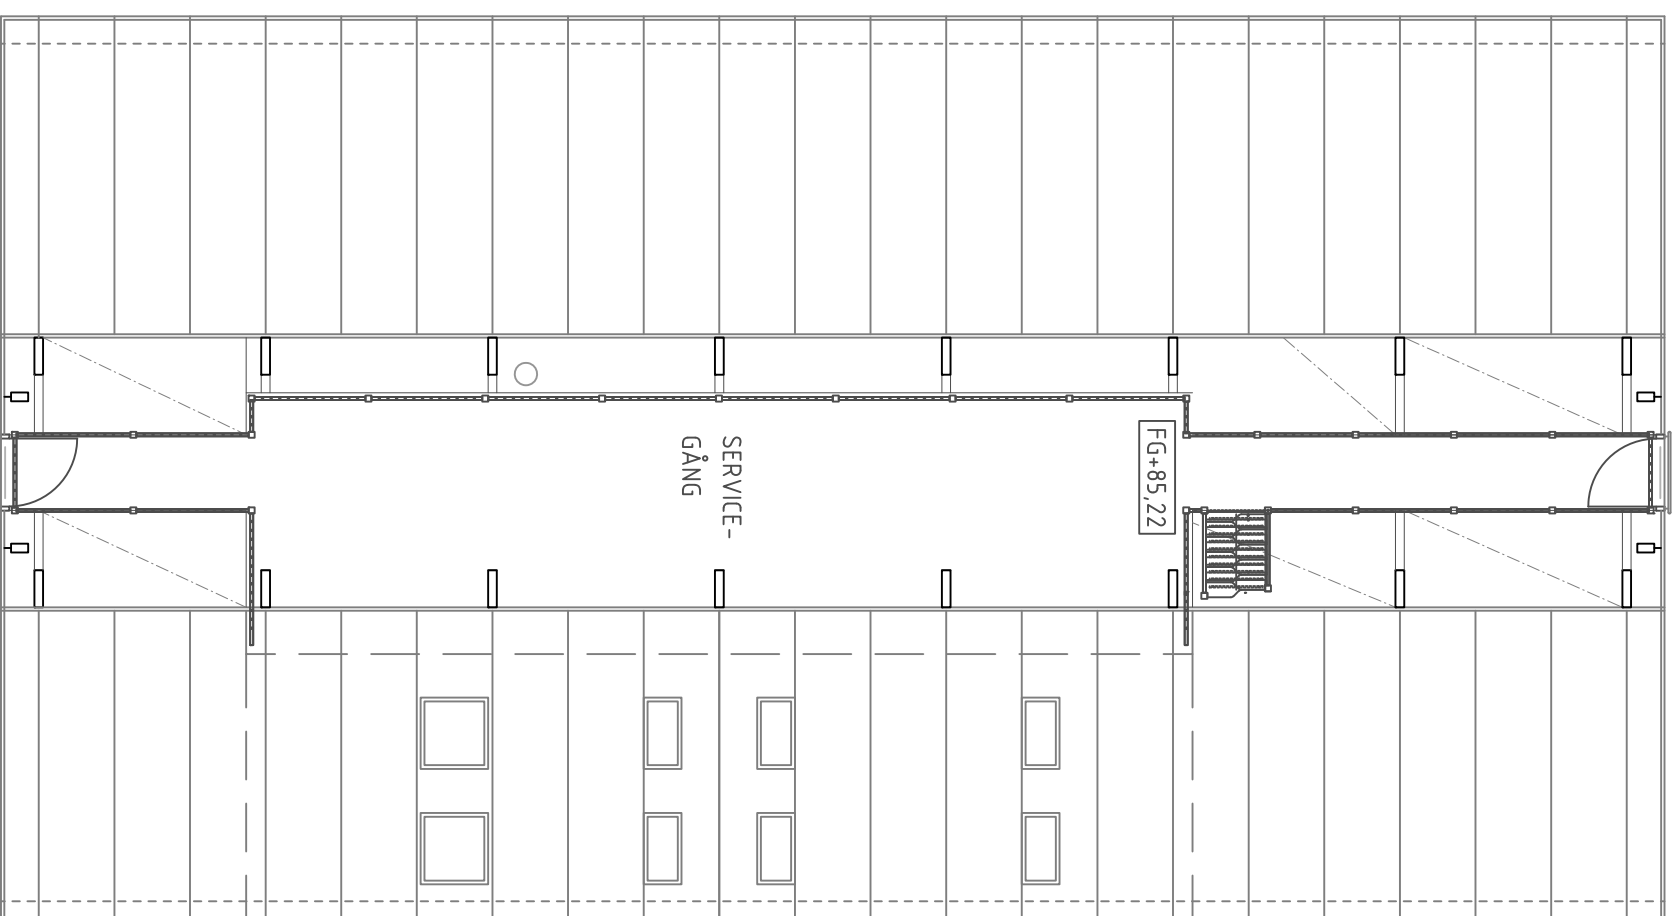

SERVICEGÅNG 46 KVM BTA  
PLAN 2

SKALA 1:100  
METER

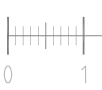

LAGER: SB11

NATURVILLAN INTERNATIONAL AB ÄGER UPPHOVSRÄTTEN TILL  
FRAMTAGET UNDERLAG. MOTTAGAREN ÄGER EJ RÄTT ATT ANVÄNDA,  
KOPIERA ELLER SPRIDA UNDERLAGET UTAN NATURVILLAN  
INTERNATIONAL AB:S SKRIFTLIGA MEDGIVANDE.



www.naturvillan.com  
niklas@naturvillan.com

**naturvillan**

RELATIONSHANDLING

UPPDRAG NR	RITAD/KONSTR AV	DATUM
	N. DAHLSTRÖM	2022-06-03

GESTADS-BERG 1:102  
NYBYGGNAD AV BOSTADSHUS  
PLAN 1TR, SERVICEPLAN

SKALA	NUMMER	BET
1:100 (A3)	A-03	