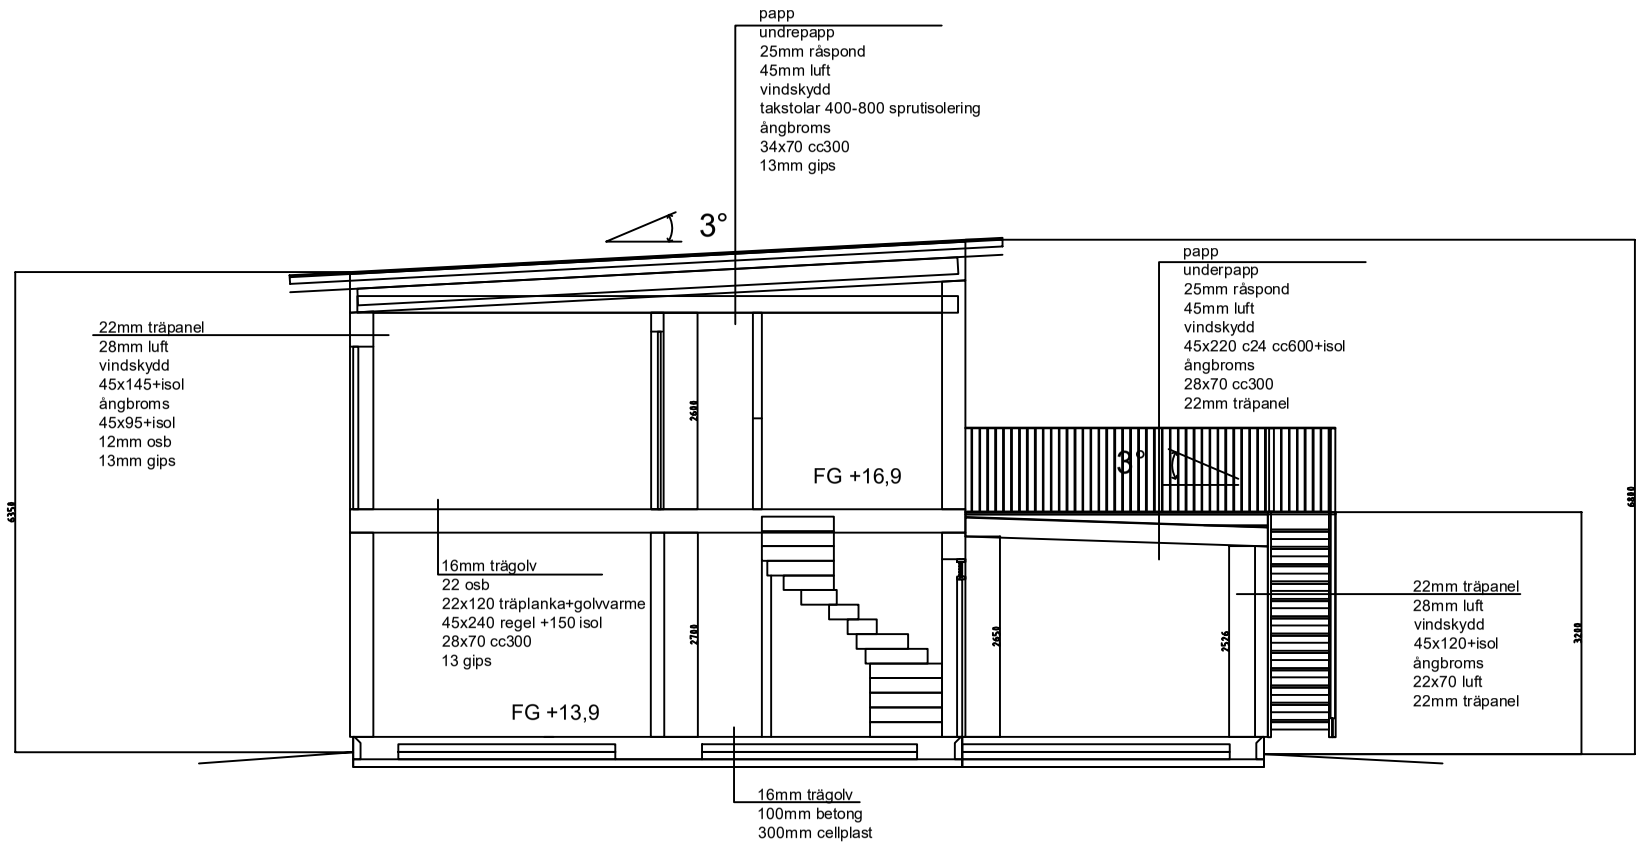

Sektion A-A

SKALA 1:100 METER

0 1 2 5

FÖRESKRIFTER
Alla mått anges i mm

HÄNVISNINGAR

HANDLINGAR SOM INGÅR:

Ritningsförteckning

A-01	Situationsplan
A-02	Markplaneringsplan
A-40-1-1	Entréplan
A-40-1-2	Över plan
A-40-2	Sektion
A40-3-1	Fasader mot väst och söder
A40-3-2	Fasader mot öster och norr

BET	ANT	ÄNDRINGEN AVSER	DATUM	SIGN

VILLA SCANDINAVIA AB
WWW.VILLASCANDINAVIA.SE

UPPDRAG NR/RITN.NR	RITAD/KONSTR AV: DO
DATUM: 2025-05-20	HANDLÄGGARE
PROJEKTANSVARIG	

RELATIONSRITNING

ÖSTERÅKER SVARTGARN 2:720

VILLA SCANDINAVIA AB

A	DANIEL OZIEBLO	TEL 0739462479
-	-	-
-	-	-
-	-	-
-	-	-

NYBYGGNAD AV HUS
SKARPÄNGSVÄGEN 27A
ÖSTERÅKER KOMMUN

Sektion A-A

SKALA	RITNINGSNUMMER	BET
1:100, A3	A-40-2	